

MAPA SYTUACYJNO-WYSOKOŚCIOWA
do celów projektowych
skala 1 : 500

woj. pomorskie
Jednostka ewidencyjna: Kwidzyn
Obręb ewidencyjny: Rakowiec, dz. 94/6, 218/1 - zakres kolor zielony (teren zamknięty PKP)

linia kolejowa 218 Prabuty-Kwidzyn
szlak Łice-Rakowiec Pom. km 45,53-45,66

KERG nr KNGd2.6310.534/17
Data opracowania mapy 07.2017
Zakres -----
Wykonawca:

GEODETA UPRAWNIENY

Ireneusz Obrowski
nr upraw. zawod. 16735

Geodezyjny układ współrzędnych płaskich "2000 sfera 6"
Układ odniesienia wysokości Amsterdam

Linia nieposzeregowana PKP Telkol


PKP TELKOL SP. Z O.O.
ul. Stefana Okrzei 1A, 03-715 Warszawa
NIP 1132875351, Regon 147190587
KRS 0000504917
Uzgodniono: 27 MAR 2018

STANOWISKI D.S.
Uzgodniamy Dokumentację
Walczyński Cielęcki

DYREKTOR REGIONU
Mirosław Richeit

PKP S.A. Oddział Gospodowania Nieruchomościami w Gdańsku Kolejowy Ośrodek Dokumentacji Geodezyjnej i Kartograficznej w Gdańsku W oznaczonym obszarze Linia, zbudowana dokonano aktualizacji treści kolejowej mapy sygnalizacyjno-wysokościowej. Dokumenty z pomiaru przejęto do zasobu w dniu 28-07-2017 i zaktualizowano pod nr P.L. 379/120 Niniejsza mapa może służyć do celów projektowych Projektowane obiekty budowlane wymagające pozwolenia na budowę podlegają wytyczeniu i inwentaryzacji powykonawczej po zgłoszeniu przez jednostkę uprawnioną do wykonywania prac geodezyjnych w terenie zamkniętym Gdańsk, dn. 8-07-2017

NACZELNIK
Wydziału Geodezji i Regulacji
Stanów
mgr inż. Czesław Doroszkiewicz
Geodeta uprawiony upr. Nr 13375

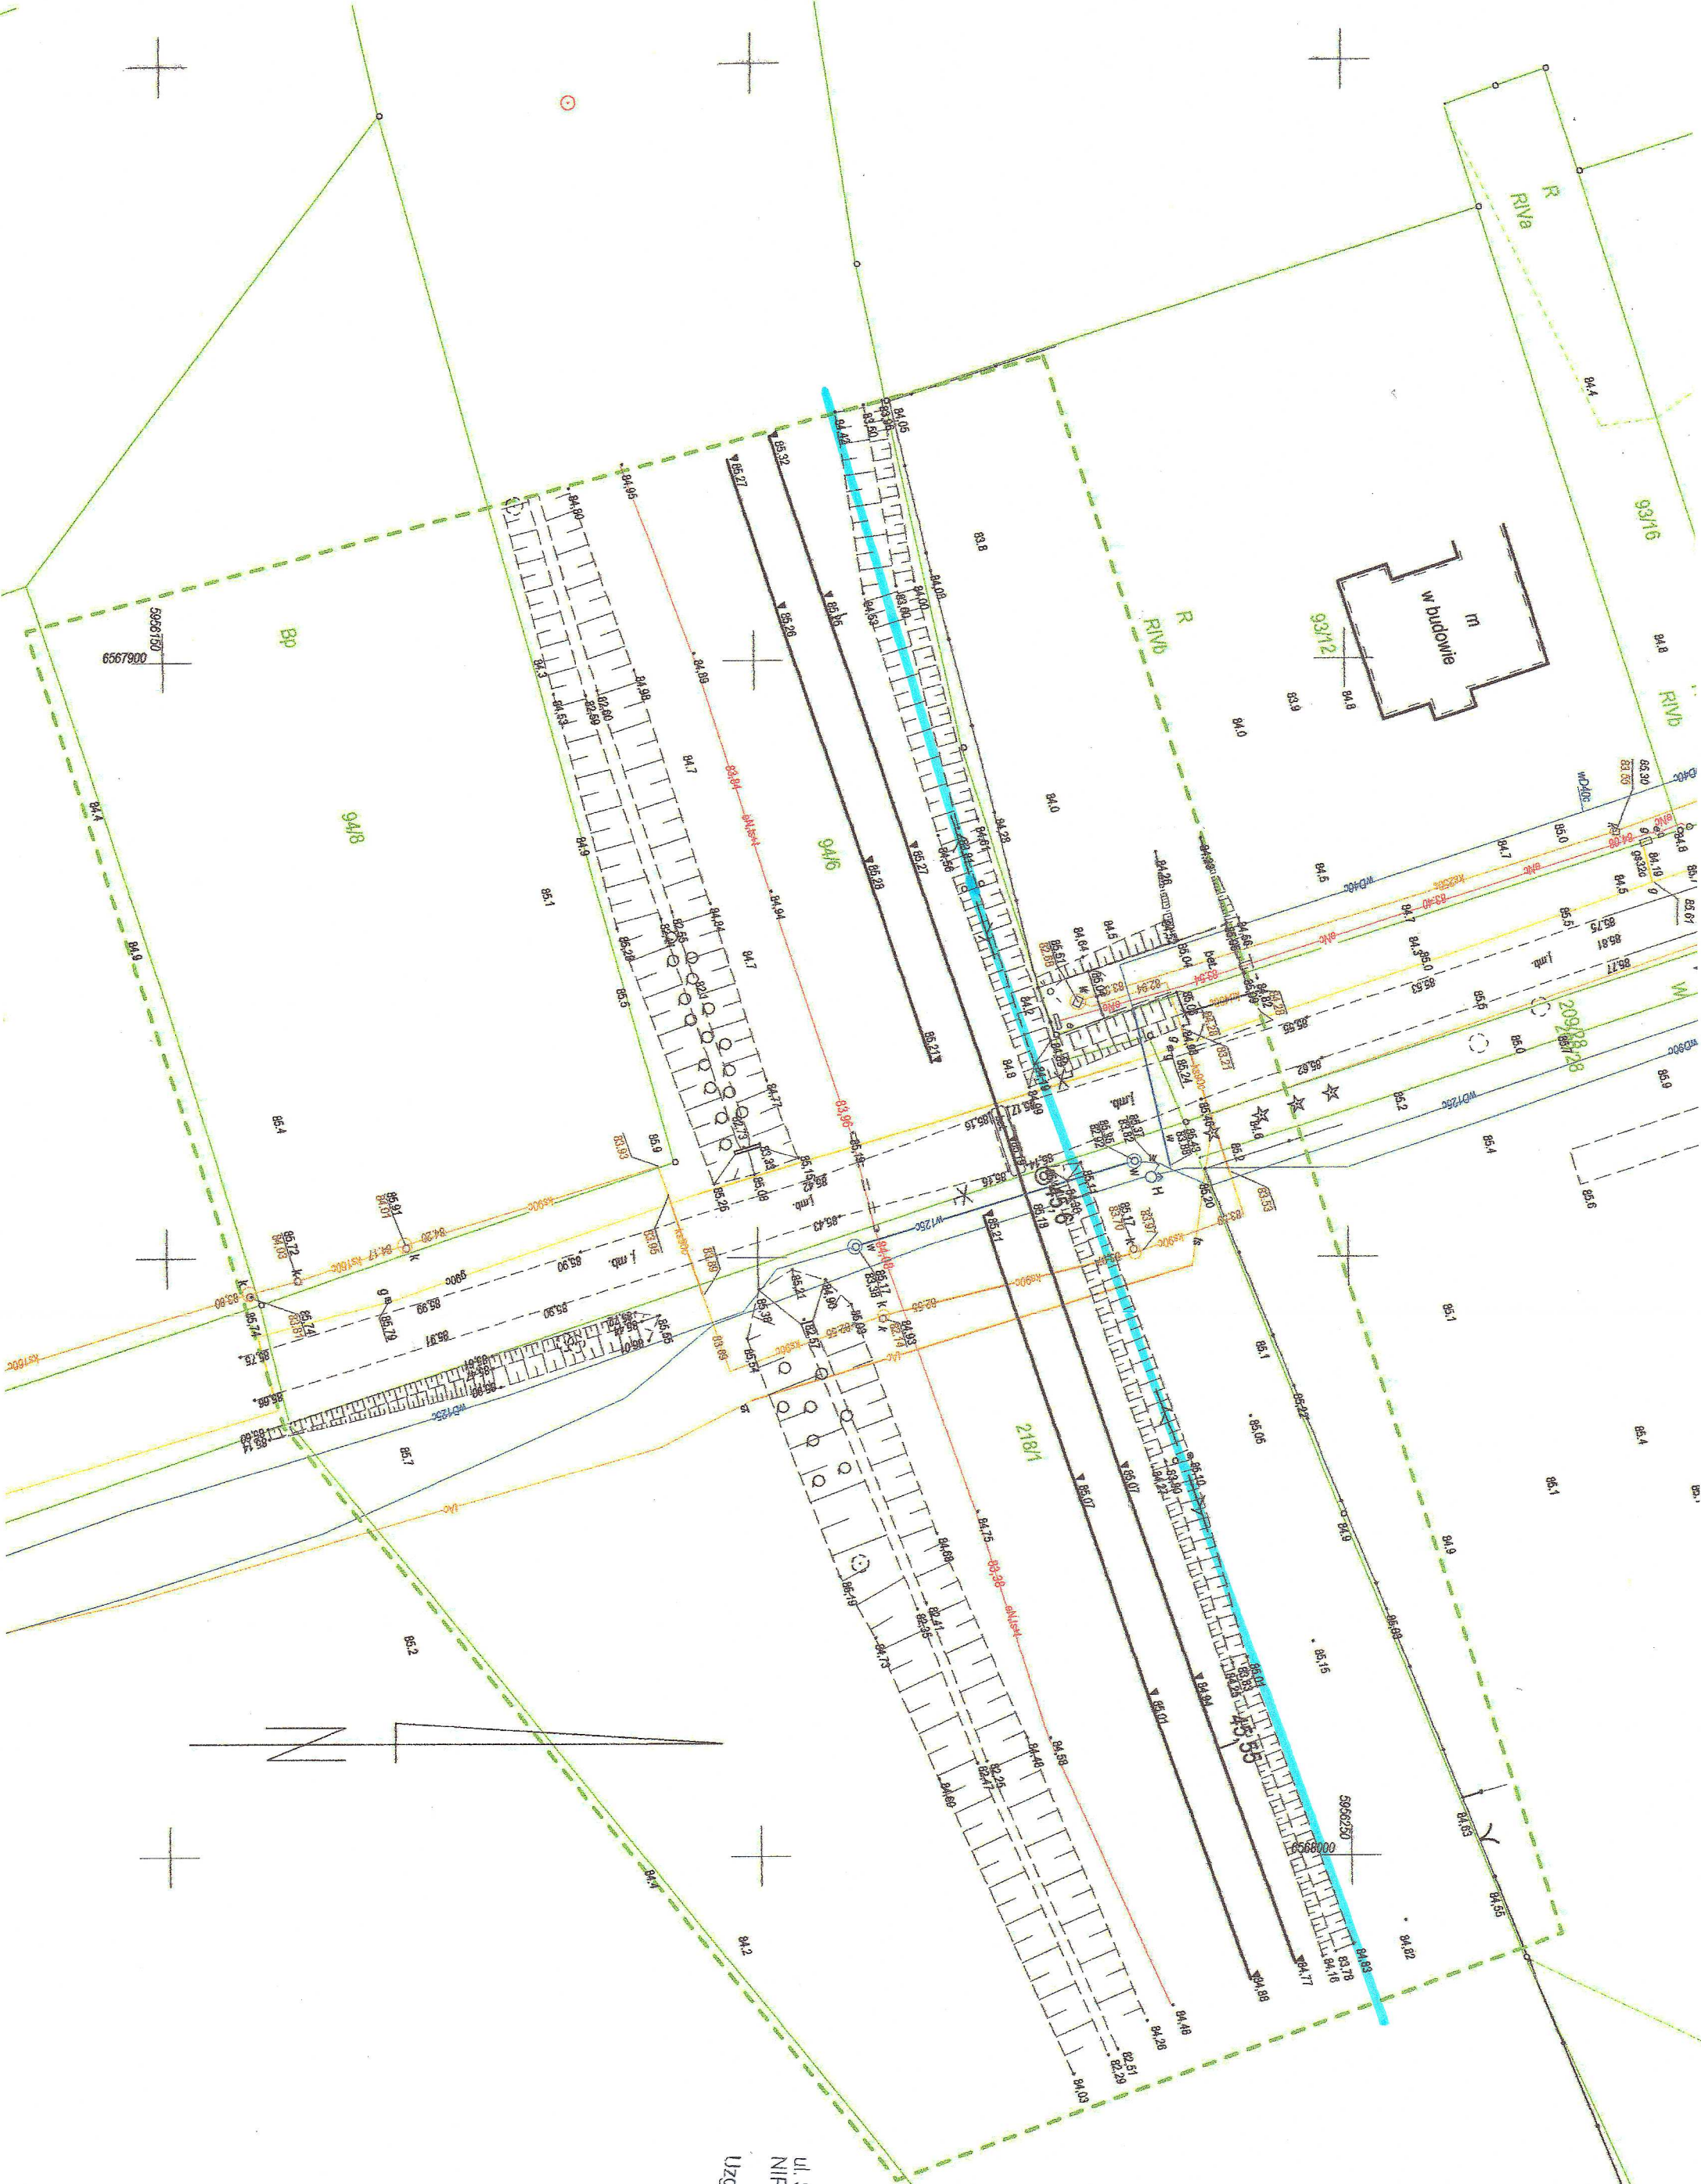

Mapa do celów projektowych wolno reprodukcować po naniesieniu projektu.
Mapa niniejsza może służyć do celów projektowych. Mapa wykonana na podstawie pomiaru bezpośredniego (w granicach terenu zamkniętego).
Wynikami pomiaru uzupełniono mapę z zasobu KODGIK 1:1000 UWMGA. Przebieg granic pochodzi z bazy danych numerycznych EGIB.
Nie wyklucza się istnienia w terenie innych nie wykazanych na niniejszej mapie urządzeń podziemnych, które nie były zgłoszone
do inwentaryzacji geodezyjnej na terenie zamkniętym PKP.
Wszelkie trwałe obiekty budowlane podlegają wytyczeniu przez jednostki
wykonawstwa geodezyjnego (Ustawa z dn. 17 V 1989 - Prawo Geodezyjne i Kartograficzne z póź. zmianami
Art. 27 ust. 2 pkt. Dz. U. Nr 240 i art. 43 pkt. 1 ustawy z dn. 7 VII 1994 Prawo Budowlane Dz. U. Nr 89/94)
Wykonanie niniejszej mapy nie było poprzedzone ustaleniami dotyczącymi ewentualnych służebności
gruntowych obciążających grunty położone w granicach projektowanej inwestycji budowlanej.